BURMISTRZ
KONSTANTYNOWA ŁÓDZKIEGO
95-050 Konstantynów Łódzki
ul. Zgierska 2

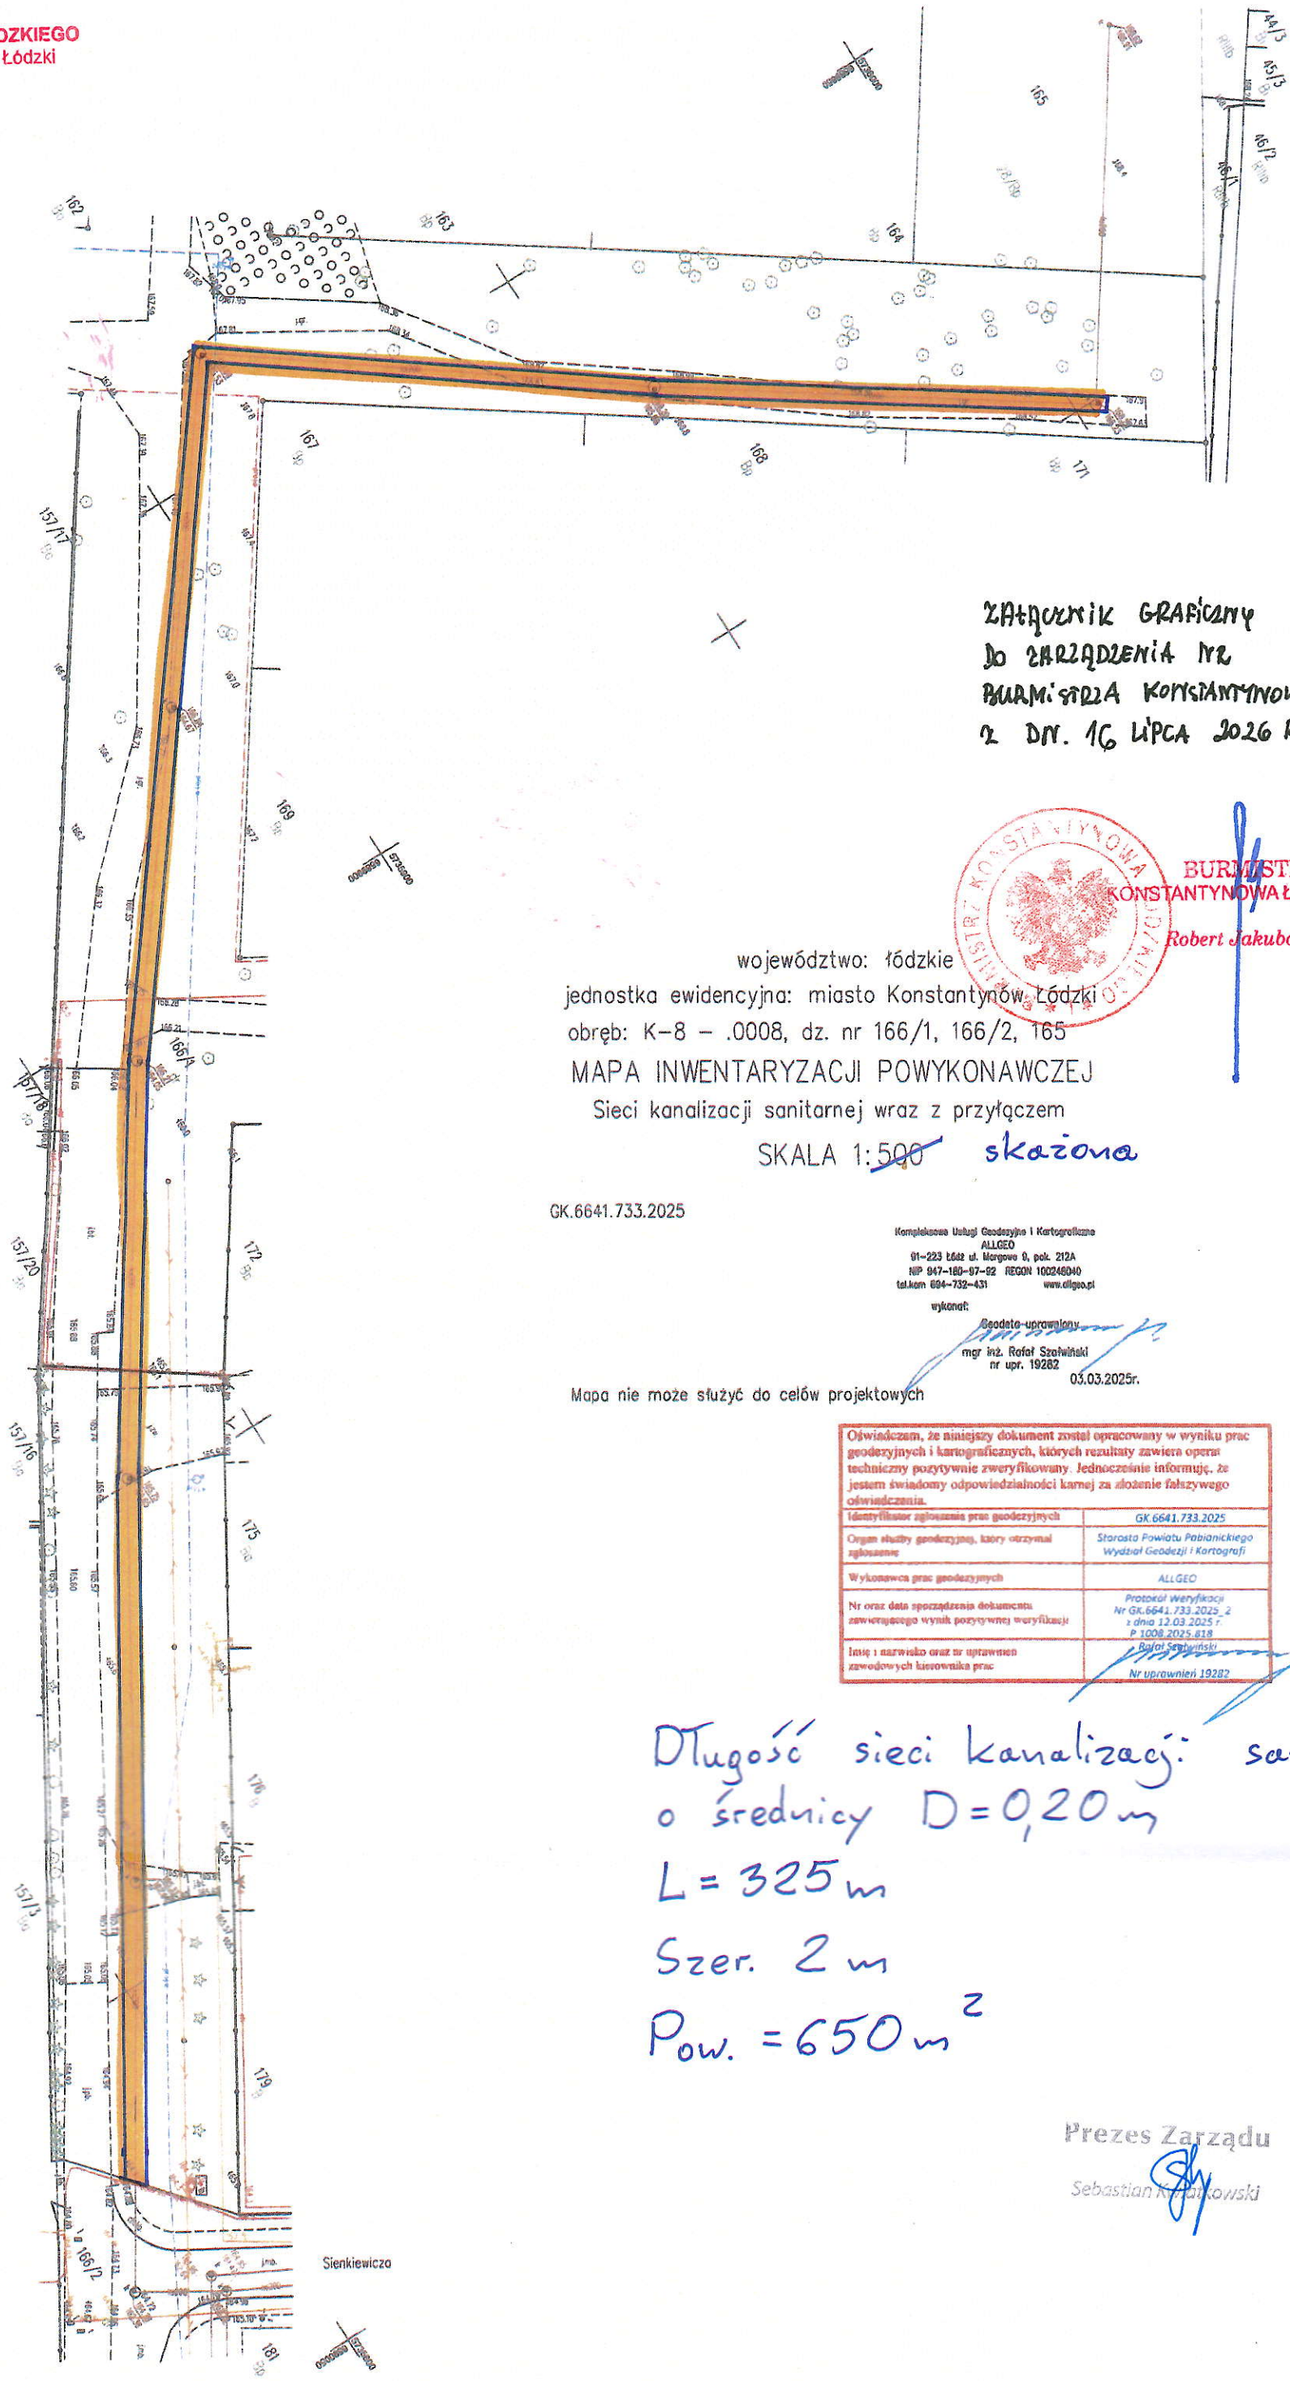

Załącznik GRAFICZNY
do ZARZĄDZENIA NR
BURMISTRZA KONSTANTYNOWA ŁÓDZKIEGO
z DN. 16 LIPCA 2026 R.

BURMISTRZ
KONSTANTYNOWA ŁÓDZKIEGO
Robert Jakubowski

województwo: łódzkie
jednostka ewidencyjna: miasto Konstantynów Łódzki
obręb: K-8 – .0008, dz. nr 166/1, 166/2, 165

MAPA INWENTARYZACJI POWYKONAWCZEJ
Sieci kanalizacji sanitarnej wraz z przyłączem

SKALA 1:~~500~~ skażona

GK.6641.733.2025

Kompleksowe Usługi Geodezyjne i Kartograficzne
ALLGEO
91-223 Łódź ul. Morgowa 9, pok. 212A
NIP 947-180-97-92 REGON 100246040
tel.kom 694-732-431 www.allgeo.pl

wykonał:
Geodeta uprawniony
mgr inż. Rafał Szałwiński
nr upr. 19282
03.03.2025r.

Mapa nie może służyć do celów projektowych

Oświadczam, że niniejszy dokument został opracowany w wyniku prac geodezyjnych i kartograficznych, których rezultaty zawiera operat techniczny pozytywnie zweryfikowany. Jednocześnie informuję, że jestem świadomy odpowiedzialności karnej za złożenie fałszywego oświadczenia.	
Identyfikator zgłoszenia prac geodezyjnych	GK.6641.733.2025
Organ służby geodezyjnej, który otrzymał zgłoszenie	Starosta Powiatu Pabianickiego Wydział Geodezji i Kartografii
Wykonawca prac geodezyjnych	ALLGEO
Nr oraz data sporządzenia dokumentu zawierającego wynik pozytywnej weryfikacji	Protokół weryfikacji Nr GK.6641.733.2025.2 z dnia 12.03.2025 r. P.1008.2025.818
Imię i nazwisko oraz nr uprawnień zawodowych kierownika prac	Rafał Szałwiński Nr uprawnień 19282

Długość sieci kanalizacji sanitarnej
o średnicy D=0,20m
L=325m
Szer. 2m
Pow. =650m²

Prezes Zarządu
Sebastian Kwiatkowski