Załącznik nr 2
do Uchwały nr 11/2021
Rady Gminy Leżajsk
z dnia 10 marca 2021 r.

ZAŁĄCZNIK NR 2
DO UCHWAŁY NR...................
RADY GMINY LEŻAJSK
Z DNIA ....

ZMIANA nr 6 STUDIUM UWARUNKOWAŃ I KIERUNKÓW ZAGOSPODAROWANIA PRZESTRZENNEGO GMINY LEŻAJSK - Uwarunkowania zagospodarowania przestrzennego

układ współrzędnych mapy: PL-2000 str.7

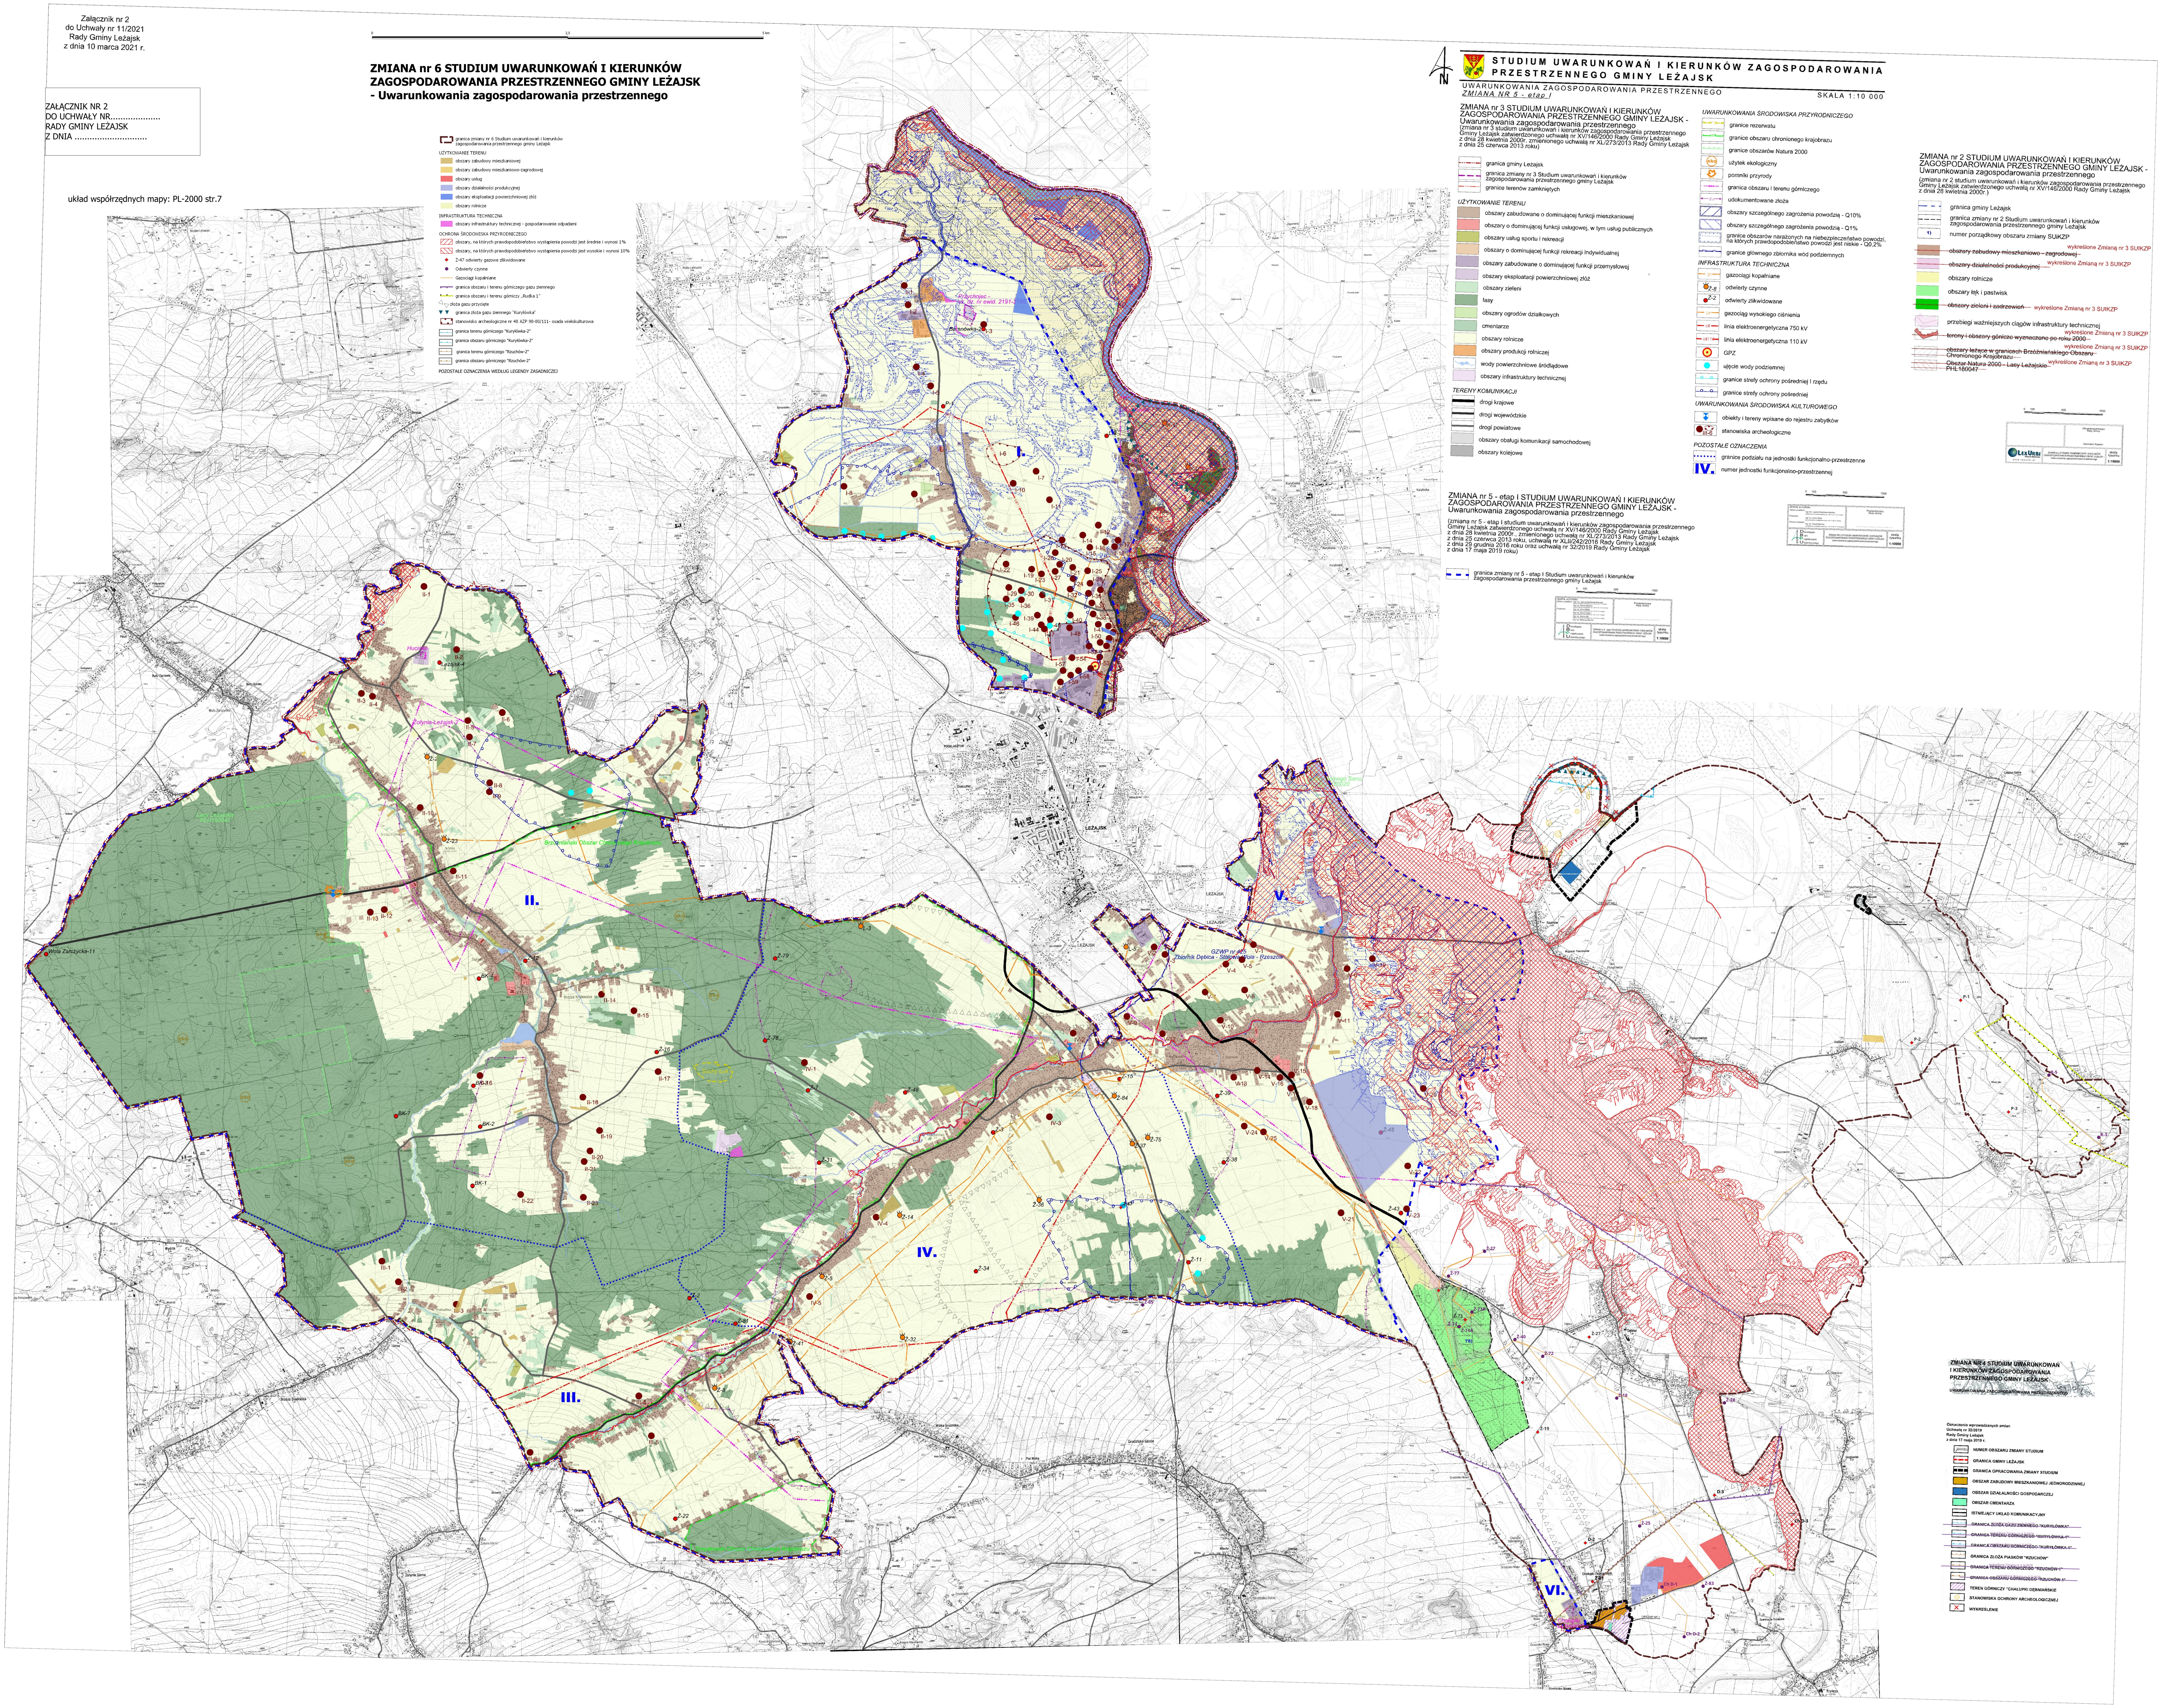

granica zmiany nr 6 Studium uwarunkowań i kierunków zagospodarowania przestrzennego gminy Leżajsk

UŻYTKOWANIE TERENU
- obszary zabudowy mieszkaniowej
- obszary zabudowy mieszkaniowo-zagrodowej
- obszary usług
- obszary działalności produkcyjnej
- obszary eksploatacji powierzchniowej złóż
- obszary rolnicze

INFRASTRUKTURA TECHNICZNA
- obszary infrastruktury technicznej - gospodarowanie odpadami

OCHRONA ŚRODOWISKA PRZYRODNICZEGO
- obszary, na których prawdopodobieństwo wystąpienia powodzi jest średnie i wynosi 1%
- obszary, na których prawdopodobieństwo wystąpienia powodzi jest wysokie i wynosi 10%
- Ż-47 odwierty gazowe zlikwidowane
- Odwierty czynne
- Gazociągi kopalniane
- granica obszaru i terenu górniczego gazu ziemnego
- granica obszaru i terenu górniczy „Rudka 1”
- złoża gazu przycięte
- granica złoża gazu ziemnego "Kuryłówka"
- stanowisko archeologiczne nr 48 AZP 98-80/111- osada wielokulturowa
- granica terenu górniczego "Kuryłówka-2"
- granica obszaru górniczego "Kuryłówka-2"
- granica terenu górniczego "Rzuchów-2"
- granica obszaru górniczego "Rzuchów-2"

POZOSTAŁE OZNACZENIA WEDŁUG LEGENDY ZASADNICZEJ

STUDIUM UWARUNKOWAŃ I KIERUNKÓW ZAGOSPODAROWANIA PRZESTRZENNEGO GMINY LEŻAJSK

UWARUNKOWANIA ZAGOSPODAROWANIA PRZESTRZENNEGO
ZMIANA NR 5 - etap I
SKALA 1:10 000

ZMIANA nr 3 STUDIUM UWARUNKOWAŃ I KIERUNKÓW ZAGOSPODAROWANIA PRZESTRZENNEGO GMINY LEŻAJSK - Uwarunkowania zagospodarowania przestrzennego

(zmiana nr 3 studium uwarunkowań i kierunków zagospodarowania przestrzennego Gminy Leżajsk zatwierdzonego uchwałą nr XV/146/2000 Rady Gminy Leżajsk z dnia 28 kwietnia 2000r. zmienionego uchwałą nr XL/273/2013 Rady Gminy Leżajsk z dnia 25 czerwca 2013 roku)

- granica gminy Leżajsk
- granica zmiany nr 3 Studium uwarunkowań i kierunków zagospodarowania przestrzennego gminy Leżajsk
- granice terenów zamkniętych

UŻYTKOWANIE TERENU
- obszary zabudowane o dominującej funkcji mieszkaniowej
- obszary o dominującej funkcji usługowej, w tym usług publicznych
- obszary usług sportu i rekreacji
- obszary o dominującej funkcji rekreacji indywidualnej
- obszary zabudowane o dominującej funkcji przemysłowej
- obszary eksploatacji powierzchniowej złóż
- obszary zieleni
- lasy
- obszary ogrodów działkowych
- cmentarze
- obszary rolnicze
- obszary produkcji rolniczej
- wody powierzchniowe śródlądowe
- obszary infrastruktury technicznej

TERENY KOMUNIKACJI
- drogi krajowe
- drogi wojewódzkie
- drogi powiatowe
- obszary obsługi komunikacji samochodowej
- obszary kolejowe

UWARUNKOWANIA ŚRODOWISKA PRZYRODNICZEGO
- granice rezerwatu
- granice obszaru chronionego krajobrazu
- granice obszarów Natura 2000
- eko użytek ekologiczny
- pomniki przyrody
- granica obszaru i terenu górniczego
- zu udokumentowane złoża
- obszary szczególnego zagrożenia powodzią - Q10%
- obszary szczególnego zagrożenia powodzią - Q1%
- granice obszarów narażonych na niebezpieczeństwo powodzi, na których prawdopodobieństwo powodzi jest niskie - Q0,2%
- granice głównego zbiornika wód podziemnych

INFRASTRUKTURA TECHNICZNA
- gn gazociągi kopalniane
- Ż-8 odwierty czynne
- Ż-2 odwierty zlikwidowane
- gw gazociąg wysokiego ciśnienia
- eW linia elektroenergetyczna 750 kV
- eW110 linia elektroenergetyczna 110 kV
- GPZ
- ujęcie wody podziemnej
- granice strefy ochrony pośredniej I rzędu
- granice strefy ochrony pośredniej

UWARUNKOWANIA ŚRODOWISKA KULTUROWEGO
- obiekty i tereny wpisane do rejestru zabytków
- III-6 stanowiska archeologiczne

POZOSTAŁE OZNACZENIA
- granice podziału na jednostki funkcjonalno-przestrzenne
- IV. numer jednostki funkcjonalno-przestrzennej

0 100 500 1000

ZESPÓŁ AUTORSKI:
Przewodniczący Rady Gminy
Dolnośląskie Biuro Projektowania Urbanistycznego
ZMIANA NR 3 STUDIUM UWARUNKOWAŃ I KIERUNKÓW ZAGOSPODAROWANIA PRZESTRZENNEGO GMINY LEŻAJSK - Uwarunkowania zagospodarowania przestrzennego
skala rysunku 1:10000

ZMIANA nr 5 - etap I STUDIUM UWARUNKOWAŃ I KIERUNKÓW ZAGOSPODAROWANIA PRZESTRZENNEGO GMINY LEŻAJSK - Uwarunkowania zagospodarowania przestrzennego

(zmiana nr 5 - etap I studium uwarunkowań i kierunków zagospodarowania przestrzennego Gminy Leżajsk zatwierdzonego uchwałą nr XV/146/2000 Rady Gminy Leżajsk z dnia 28 kwietnia 2000r., zmienionego uchwałą nr XL/273/2013 Rady Gminy Leżajsk z dnia 25 czerwca 2013 roku, uchwałą nr XLII/242/2016 Rady Gminy Leżajsk z dnia 29 grudnia 2016 roku oraz uchwałą nr 32/2019 Rady Gminy Leżajsk z dnia 17 maja 2019 roku)

- granica zmiany nr 5 - etap I Studium uwarunkowań i kierunków zagospodarowania przestrzennego gminy Leżajsk

0 100 500 1000

ZESPÓŁ AUTORSKI:
Przewodniczący Rady Gminy
Dolnośląskie Biuro Projektowania Urbanistycznego
ZMIANA nr 5 - etap I STUDIUM UWARUNKOWAŃ I KIERUNKÓW ZAGOSPODAROWANIA PRZESTRZENNEGO GMINY LEŻAJSK - Uwarunkowania zagospodarowania przestrzennego
skala rysunku 1:10000

ZMIANA nr 2 STUDIUM UWARUNKOWAŃ I KIERUNKÓW ZAGOSPODAROWANIA PRZESTRZENNEGO GMINY LEŻAJSK - Uwarunkowania zagospodarowania przestrzennego

(zmiana nr 2 studium uwarunkowań i kierunków zagospodarowania przestrzennego Gminy Leżajsk zatwierdzonego uchwałą nr XV/146/2000 Rady Gminy Leżajsk z dnia 28 kwietnia 2000r.)

- granica gminy Leżajsk
- granica zmiany nr 2 Studium uwarunkowań i kierunków zagospodarowania przestrzennego gminy Leżajsk
- 1) numer porządkowy obszaru zmiany SUiKZP
- ~~obszary zabudowy mieszkaniowo - zagrodowej~~ wykreślone Zmianą nr 3 SUIKZP
- ~~obszary działalności produkcyjnej~~ wykreślone Zmianą nr 3 SUIKZP
- obszary rolnicze
- obszary łąk i pastwisk
- ~~obszary zieleni i zadrzewień~~ wykreślone Zmianą nr 3 SUIKZP
- przebiegi ważniejszych ciągów infrastruktury technicznej
- ~~tereny i obszary gónicze wyznaczone po roku 2000~~ wykreślone Zmianą nr 3 SUIKZP
- ~~obszary leżące w granicach Brzóźniańskiego Obszaru Chronionego Krajobrazu~~ wykreślone Zmianą nr 3 SUIKZP
- ~~Obszar Natura 2000 - Lasy Leżajskie PHL180047~~ wykreślone Zmianą nr 3 SUIKZP

0 100 500 1000

Wiceprzewodniczący Rady Gminy
Kazimierz Krawiec
LEXURBI Paweł Niemiec www.lexurbi.pl
ZMIANA nr 2 STUDIUM UWARUNKOWAŃ I KIERUNKÓW ZAGOSPODAROWANIA PRZESTRZENNEGO GMINY LEŻAJSK - Uwarunkowania zagospodarowania przestrzennego
skala rysunku 1:10000

ZMIANA NR 4 STUDIUM UWARUNKOWAŃ I KIERUNKÓW ZAGOSPODAROWANIA PRZESTRZENNEGO GMINY LEŻAJSK

UWARUNKOWANIA ZAGOSPODAROWANIA PRZESTRZENNEGO

Oznaczenia wprowadzanych zmian
Uchwałą nr 32/2019
Rady Gminy Leżajsk
z dnia 17 maja 2019 r.

- NUMER OBSZARU ZMIANY STUDIUM
- GRANICA GMINY LEŻAJSK
- GRANICA OPRACOWANIA ZMIANY STUDIUM
- OBSZAR ZABUDOWY MIESZKANIOWEJ JEDNORODZINNEJ
- OBSZAR DZIAŁALNOŚCI GOSPODARCZEJ
- OBSZAR CMENTARZA
- ISTNIEJĄCY UKŁAD KOMUNIKACYJNY
- ~~GRANICA ZŁOŻA GAZU ZIEMNEGO "KURYŁÓWKA"~~ wykreślone Zmiana nr 6 SUIKZP
- ~~GRANICA TERENU GÓRNICZEGO "KURYŁÓWKA-1"~~ wykreślone Zmiana nr 6 SUIKZP
- ~~GRANICA OBSZARU GÓRNICZEGO "KURYŁÓWKA-1"~~ wykreślone Zmiana nr 6 SUIKZP
- GRANICA ZŁOŻA PIASKÓW "RZUCHÓW"
- ~~GRANICA TERENU GÓRNICZEGO "RZUCHÓW-1"~~ wykreślone Zmiana nr 6 SUIKZP
- ~~GRANICA OBSZARU GÓRNICZEGO "RZUCHÓW-1"~~ wykreślone Zmiana nr 6 SUIKZP
- TEREN GÓRNICZY "CHAŁUPKI DĘBNIAŃSKIE
- STANOWISKA OCHRONY ARCHEOLOGICZNEJ
- ✕ WYKREŚLENIE